Ansicht M 1:50

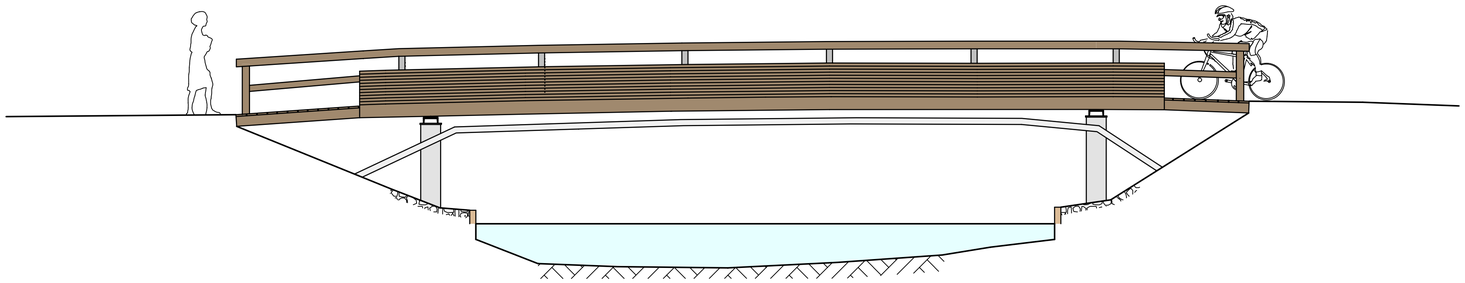

Längsschnitt A-A M 1:50

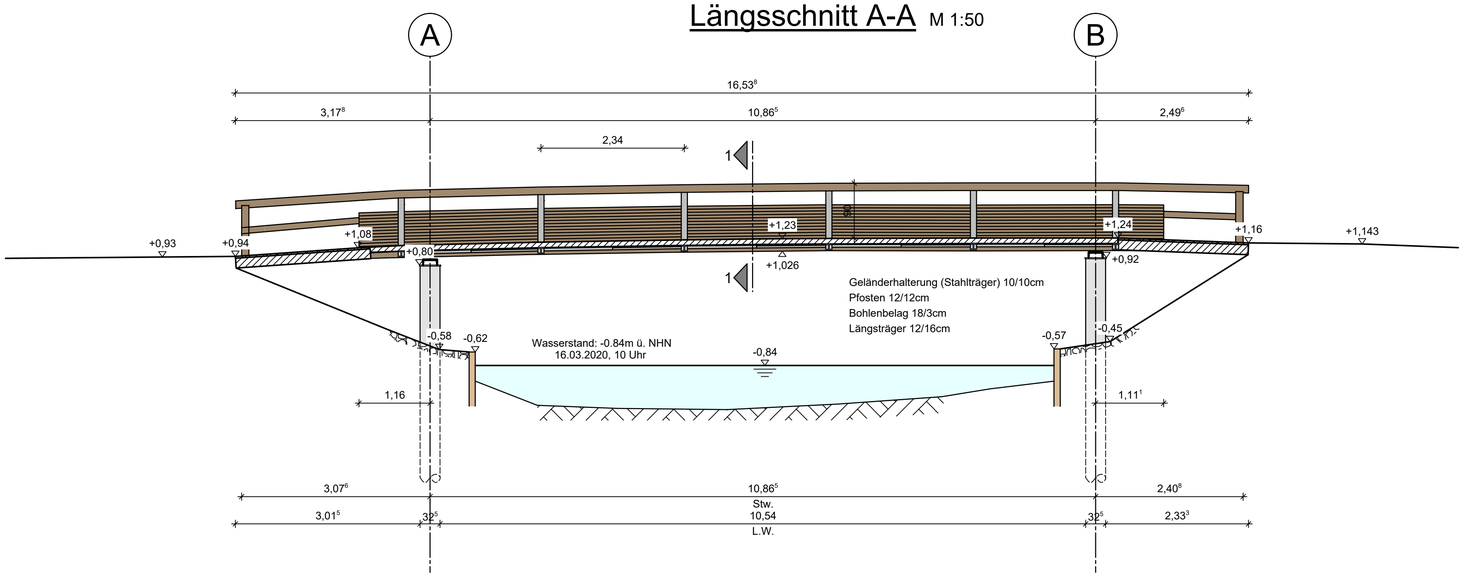

Grundriss M 1:50

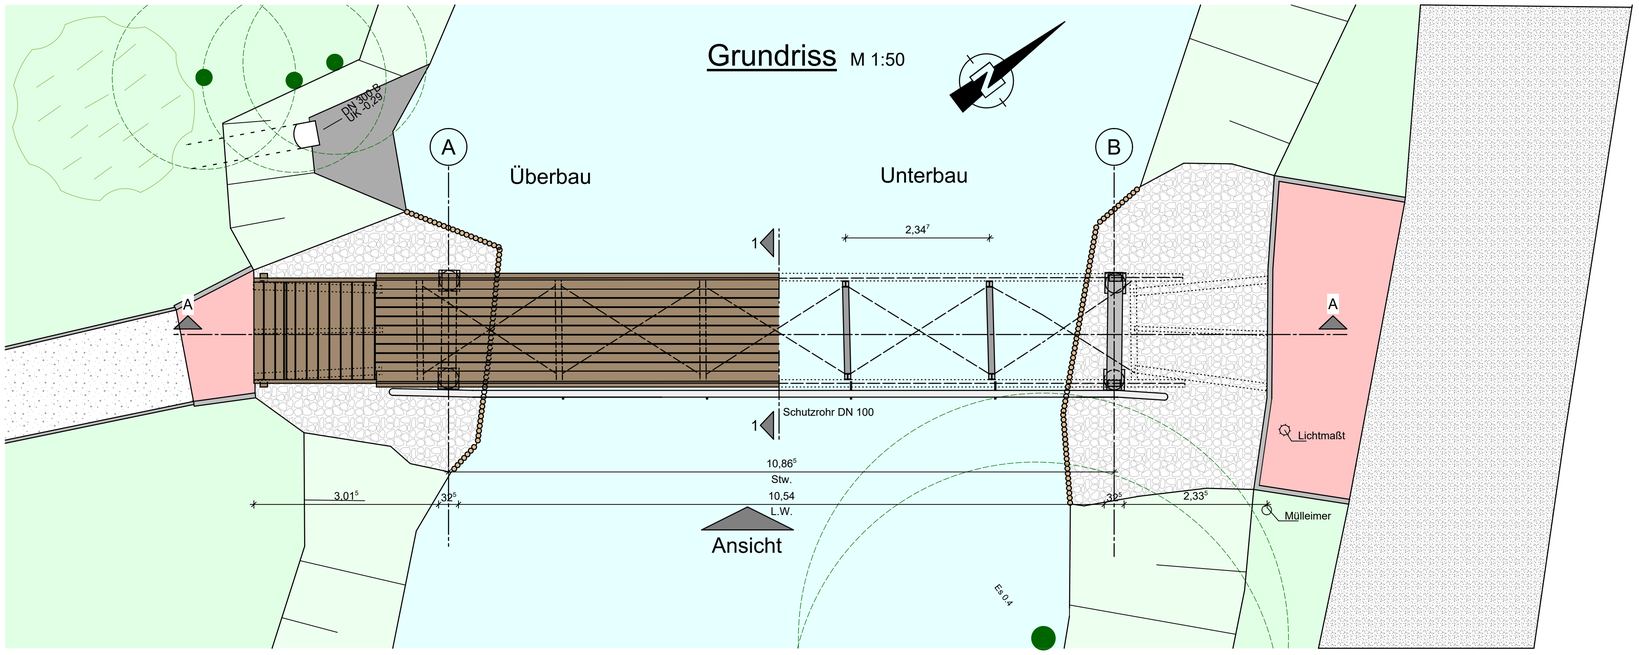

Querschnitt 1-1 M 1:25

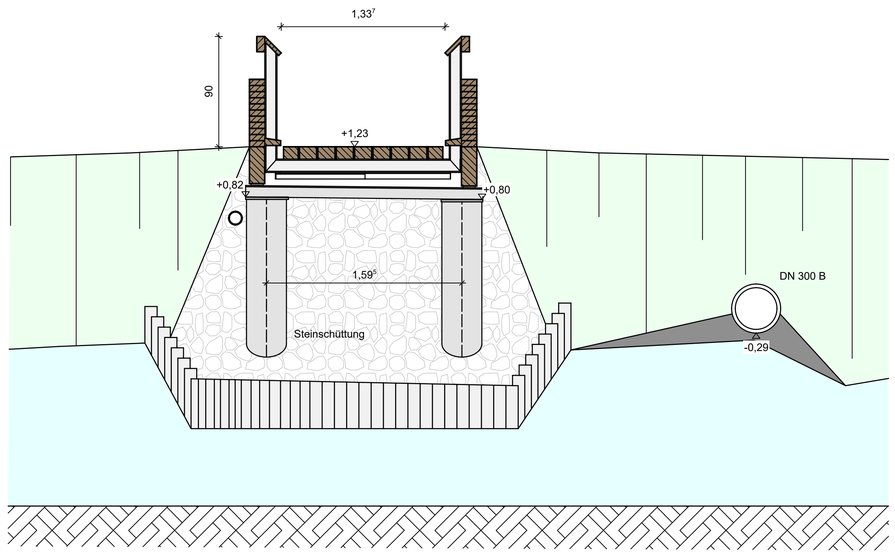

M = 1:100 0 1 2 3 4 5 6 7 8 9 10 m

M = 1:50 0 1 2 3 4 5 m

Bauwerksdaten		Bestand
Bauart:		~~Stahlbeton~~ ~~Spannbeton~~ ~~Stahl~~ Verbund
Einwirkung Verkehrslast		-
Militärlastenklasse STANAG		50/50 - 100
Einzelstützweiten (∠)	(m)	3,18 - 10,85⁵ - 2,49⁵
Gesamtlänge zw. Endauflagern (∠)	(m)	16,54
Lichte Weite zw. Widerlagern (⊥)	(m)	
Kleinste Lichte Höhe	(m)	
Kreuzungswinkel	(gon)	100
Breite zw. Geländern	(m)	1,33⁷
Brückenfläche	(m²)	50

Aufsteller / Planverfasser:
André Bartel
Beratende Bauingenieure
Emil-von-Behring-Straße 2
28207 Bremen
Tel.: 0421 - 430 43 - 0

Gemeinde Lemwerder

Bauwerk / Baumaßnahme:
Ersatzneubau-Überbau
Brücke am Rosenkamp über die Ollen Ost

Bauwerk: BW 102

Planinhalt:
Grundriss, Ansicht, Schnitte

	Datum	Name
bearbeitet	xxx	
gez.	xxx	Oetjen
ASB-Nr.	0018102 0	

BETSANDSSKIZZE

Maßstab: 1:50/100
Plan-Nr.: 1
Projekt-Nr.: 20200